



PLANTA SOTANO CONFORME A OBRA

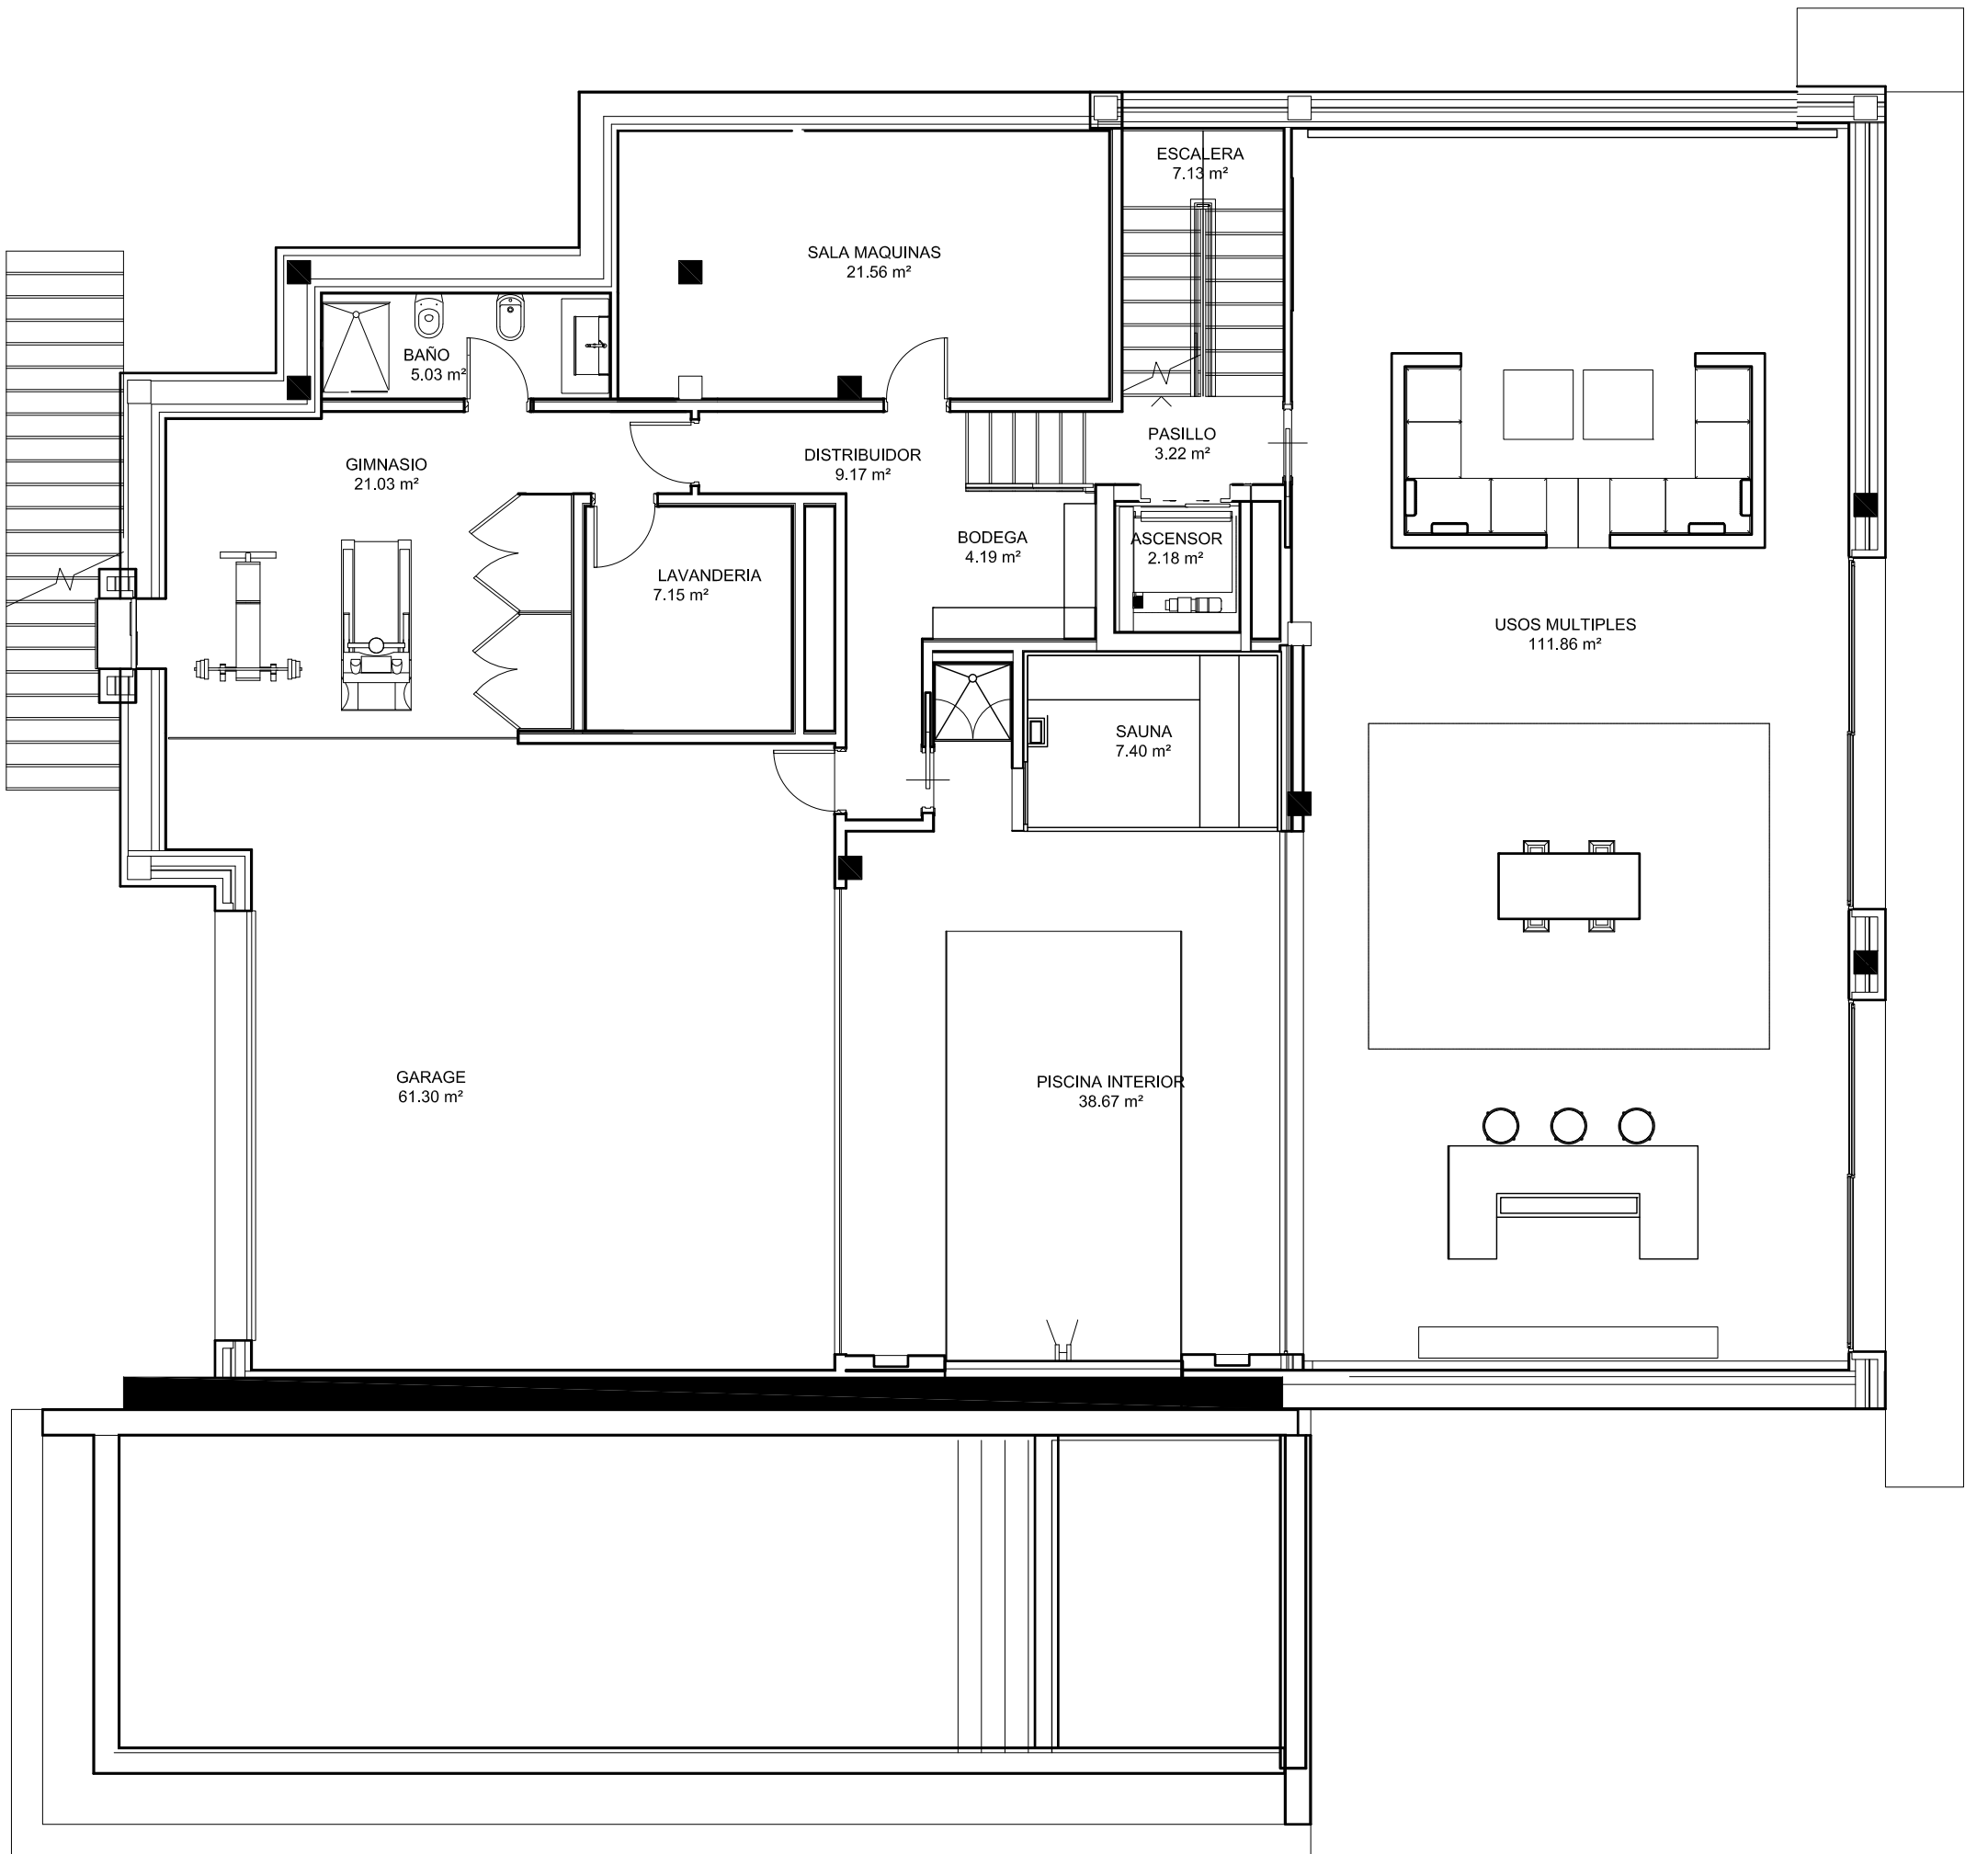

PLANTA BAJA CONFORME A OBRA

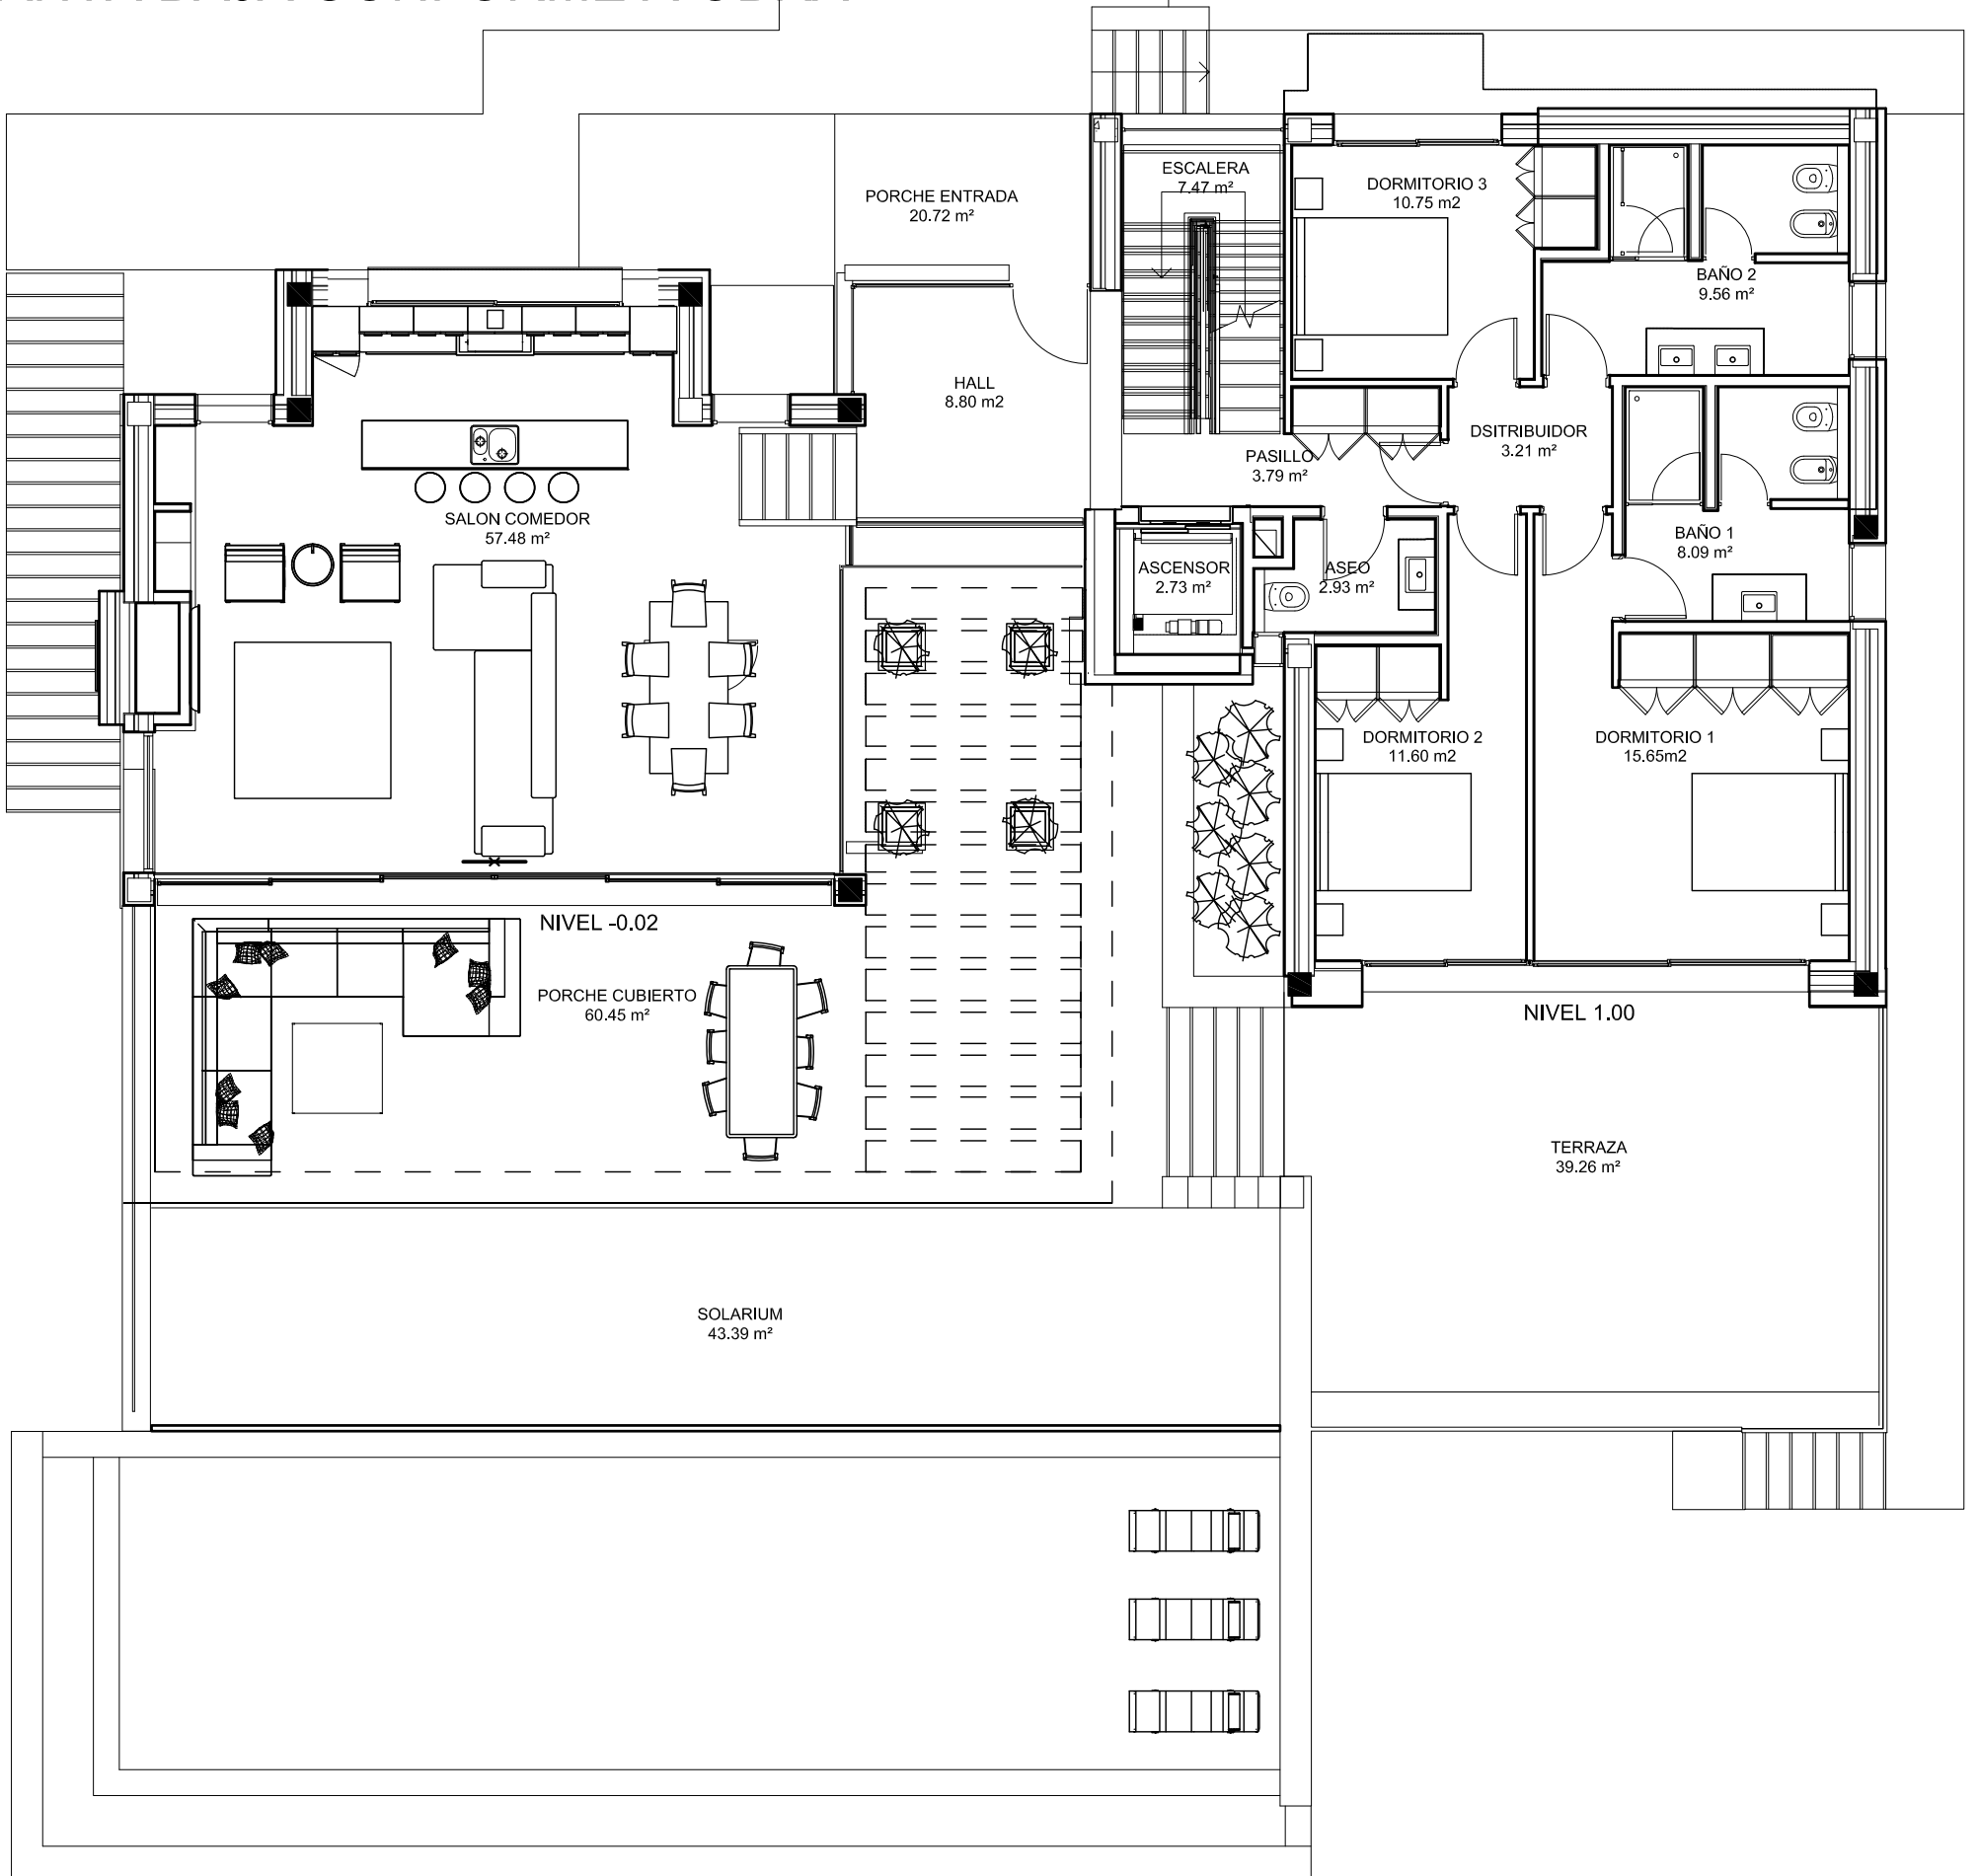

PLANTA ALTA CONFORME A OBRA

